


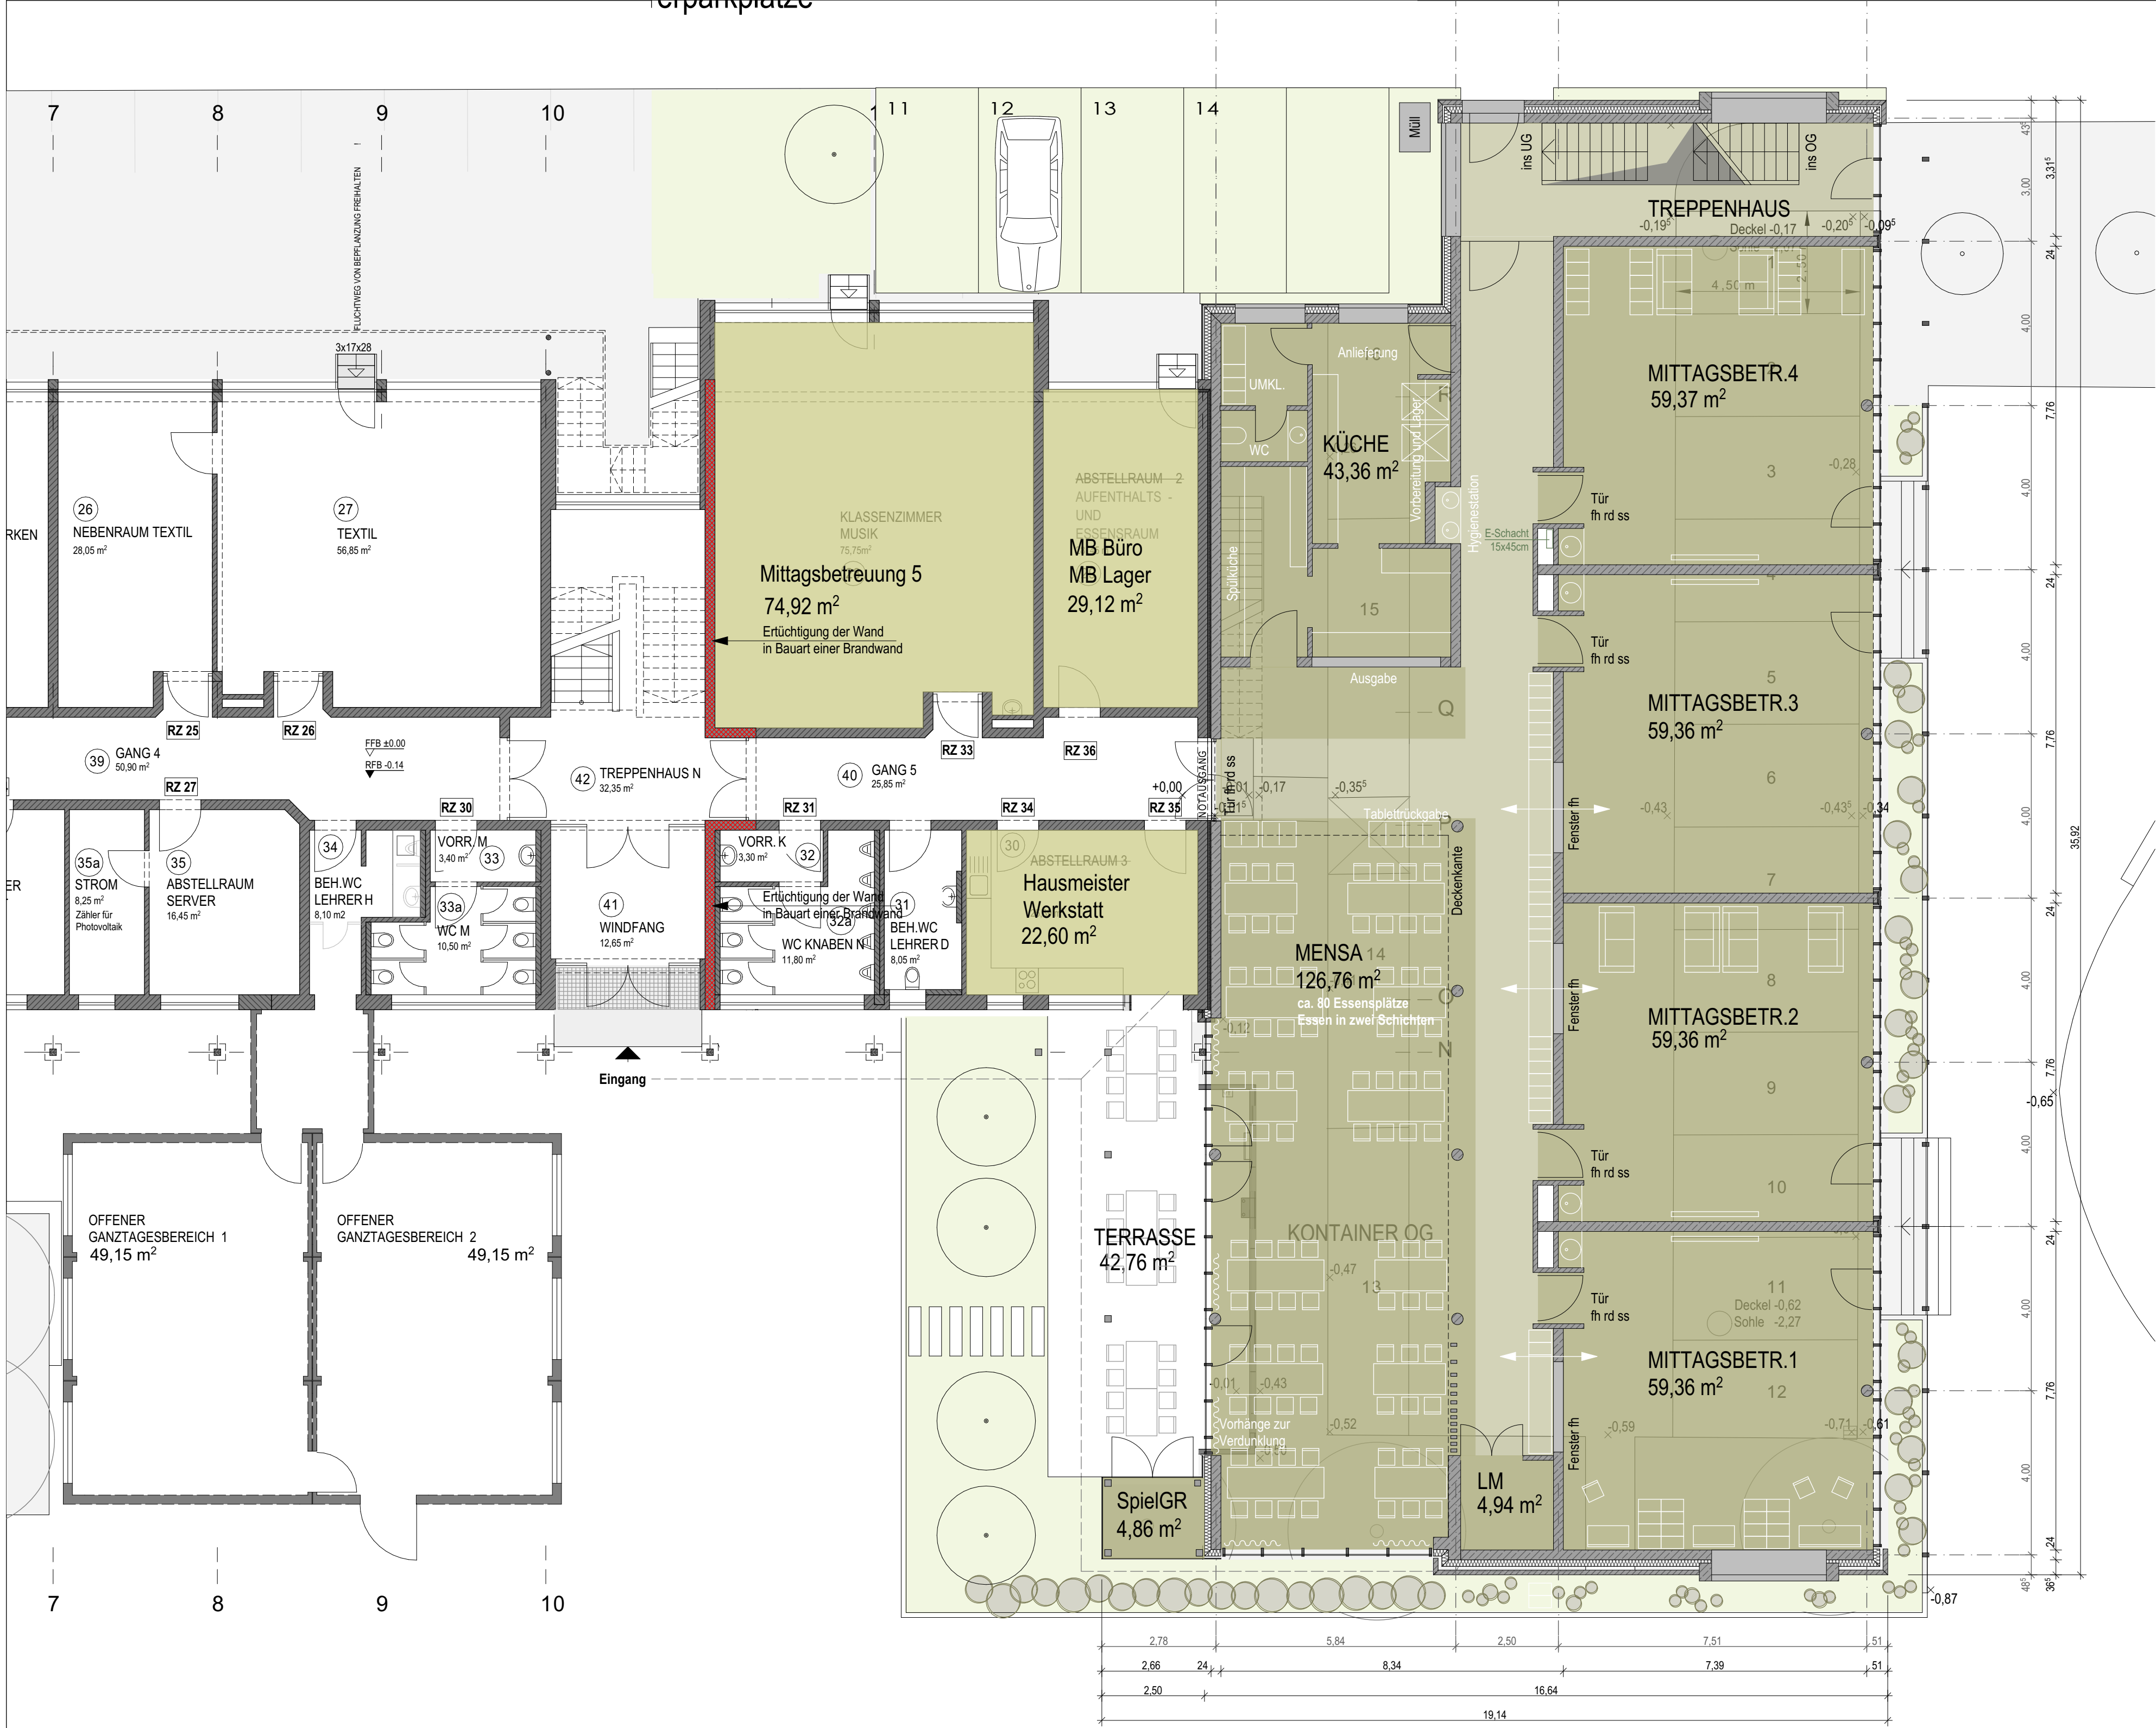


ALLE BESTANDSANGABEN WURDEN AUS DEN VOM
BAUHERRN ZUR VERFÜGUNGGESTELLTEN BESTANDSPLÄNEN
ENTNOMMEN UND MÜSSEN VOR ORT GEPRÜFT WERDEN !!

Anlage 2a

V11	15.10.20	Brandwand im Bestand ergänzt	BM/AE
V09	15.10.20	Variante 3b-3 (mit Treppenhaus) eingearbeitet	BM/AE
V07	10.09.20	Zentrale Lüftungsanlage, zusätzliches Dachgeschoss	BM/AE
V06	04.09.20	Trennwand Klassentrakt / Mensa aus Beton und geschoßweise übereinander	BM/AE
V05	13.08.20	Ergebnisse vom 03.08. eingearbeitet	BM/AE
V04	30.07.20	Grundriss detaillierter dargestellt.	
V03	06.07.20	Varianten 0 bis 3 für Lüftungsraum / Lüftungstechnik eingezeichnet	BM/AE
V01	10.02.20	Ergebnisse aus Besprechung vom 05.02.2020 eingearbeitet.	BM/AE
INDEX	DATUM	ÄNDERUNG	BEARB./GEPR.

EG-Variante Anbau3b 1902-305 3b-V11

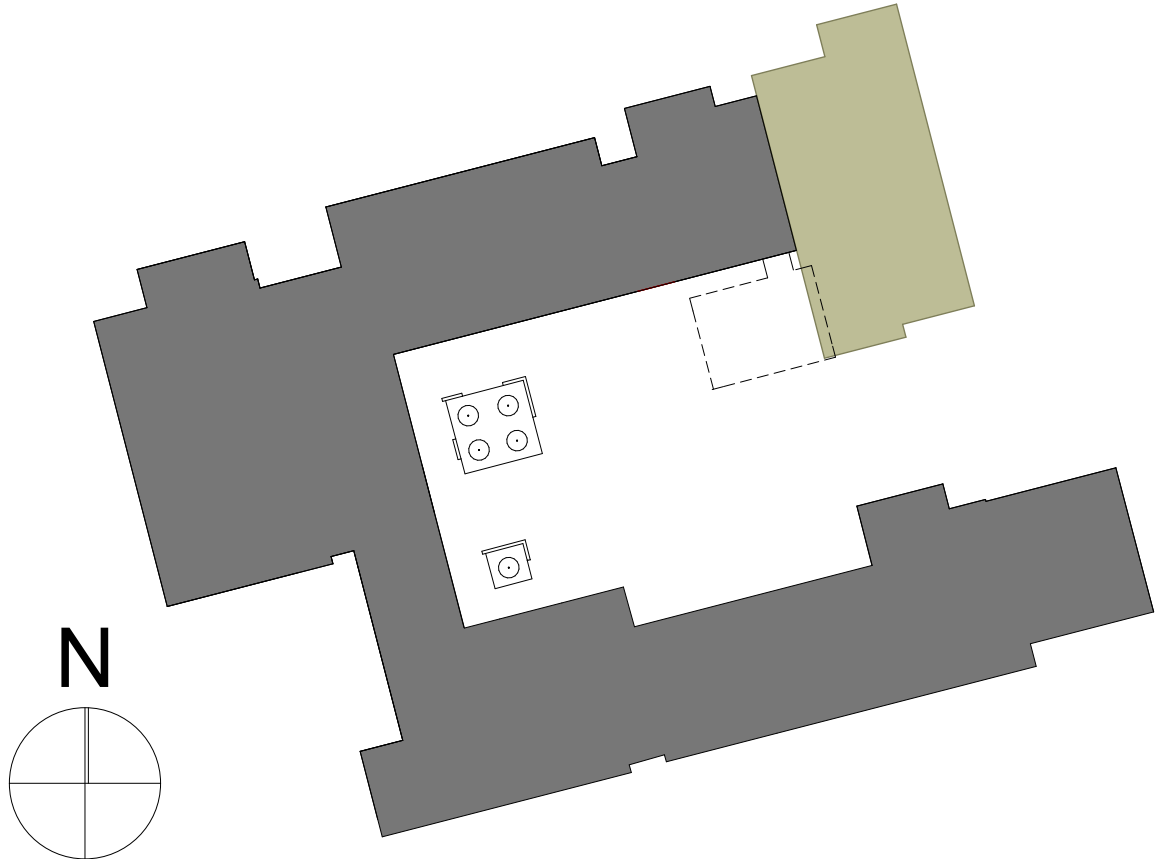

Bauvorhaben:

Erweiterung der Grundschule Friedberg Süd

Leistungsphase:
VORENTWURF

Bauherr:
Stadt Friedberg
vertreten durch
Herrn Dipl. Ing. C. Haupt
Marienplatz 7
86316 Friedberg

Planer:

obel | architekten
Teutonenweg 10
86609 Donauwörth

Bauteil:
EG-Variante Anbau3b
"Mensa" mit Lüftungsanlage für Mensa + Klassen im UG

Maßstab:
1:100

Gewerk:

800 x 440	Datum	Ersteller
Gez.:	30.07.2020	
Gepr.:		
Erstelldatum:	02.11.2020	
Plan Nr.:	1902-305 3b-V11	