


ALLE BESTANDSANGABEN WURDEN AUS DEN VOM
BAUHERRN ZUR VERFÜGUNGGESTELLTEN BESTANDSPLÄNEN
ENTNOMMEN UND MÜSSEN VOR ORT GEPRÜFT WERDEN !!

Anlage 8

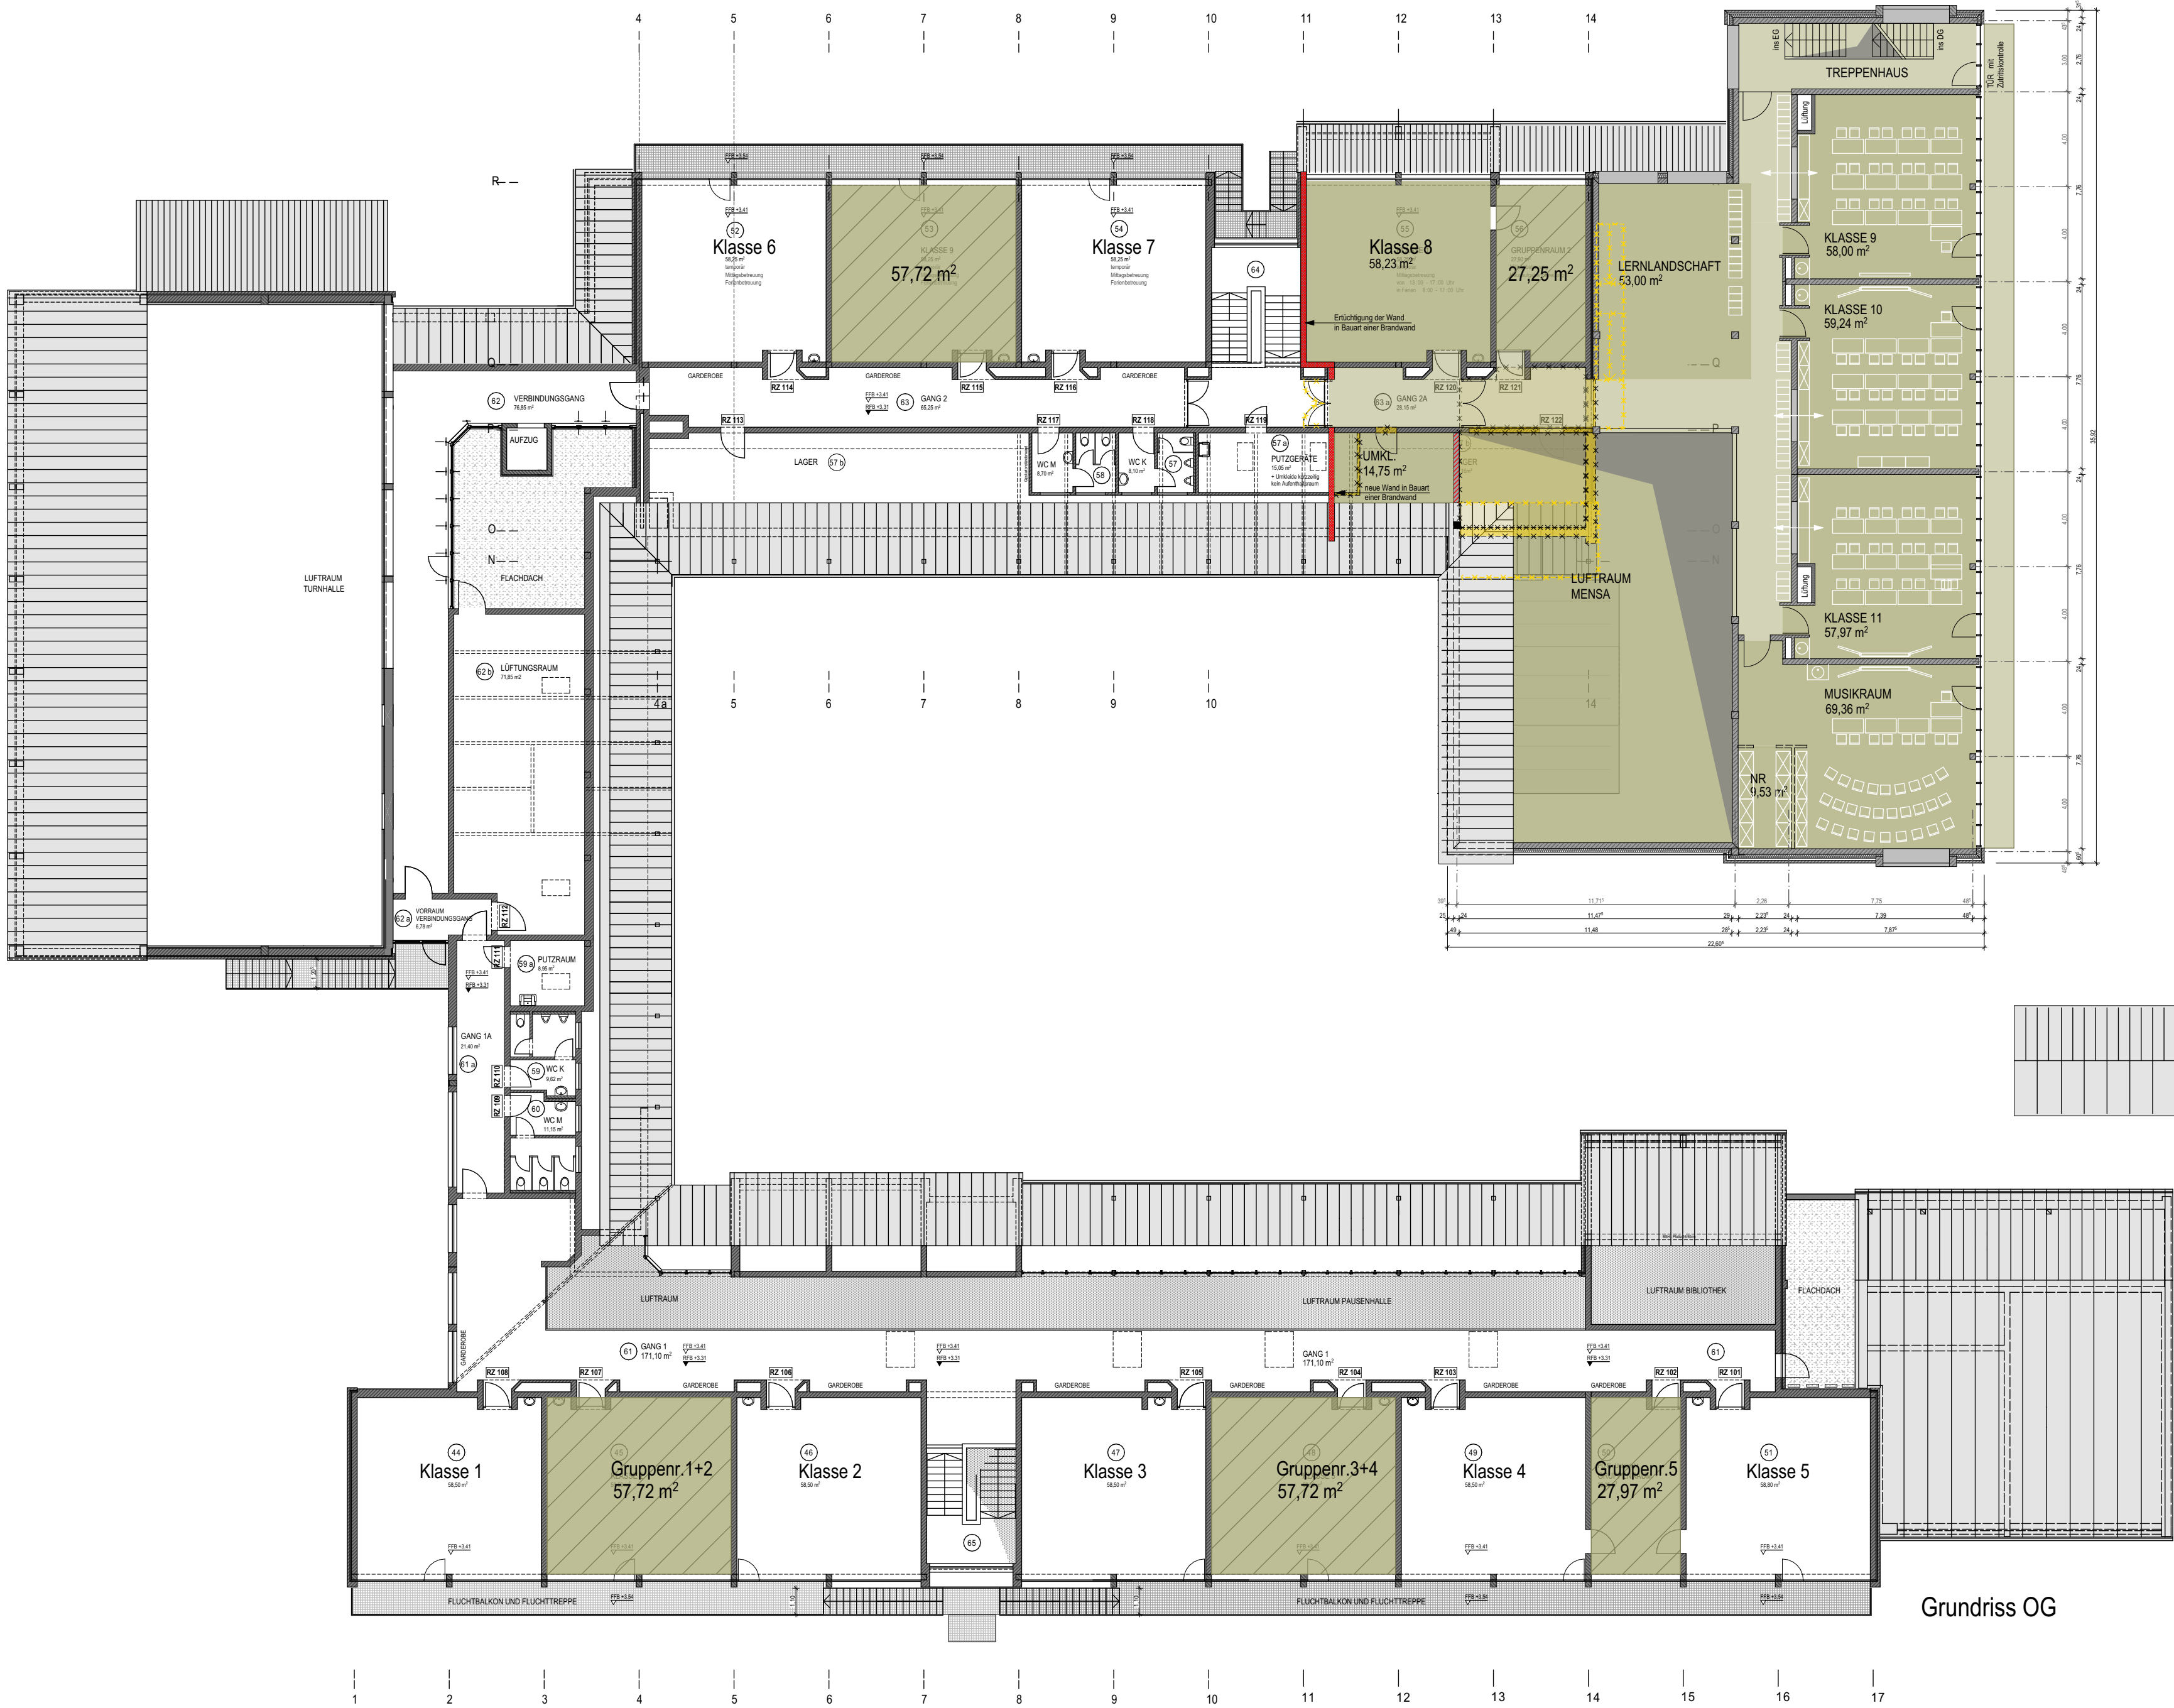

Grundriss OG

Bauvorhaben:

Erweiterung der Grundschule Friedberg Süd

Leistungsphase:
VORENTWURF

Bauherr:
Stadt Friedberg
vertreten durch
Herrn Dipl. Ing. C. Haupt
Marienplatz 7
86316 Friedberg

Planer:

obel | architekten
Teutonenweg 10
86609 Donauwörth

Bauteil:
OG-Variante Anbau3c
"Mensa" mit Lüftungsanlage Mensa EG + Klassen OG Süd

Maßstab:
1:200

Gewerk:

800 x 440	Datum	Ersteller
Gez.:	30.07.2020	
Gepr.:		
Erstelldatum:	02.11.2020	
Plan Nr.:	1902-302 3c-V11	

V11	10.11.20	Brandwand eingearbeitet.	BM/AE
V09	15.10.20	Variante 3c-3 (mit Treppenhaus) eingearbeitet	BM/AE
V05	13.08.20	Ergebnisse vom 03.08. eingearbeitet	BM/AE
V04	30.07.20	Grundriss detaillierter dargestellt.	BM/AE
V03	06.07.20	Varianten 0 bis 3 für Lüftungsraum / Lüftungstechnik eingezeichnet	BM/AE
V01	10.02.20	Ergebnisse aus Besprechung vom 05.02.2020 eingearbeitet.	BM/AE
INDEX	DATUM	ÄNDERUNG	BEARB./GEPR.

OG-Variante Anbau3c 1902-302 3c-V11

