


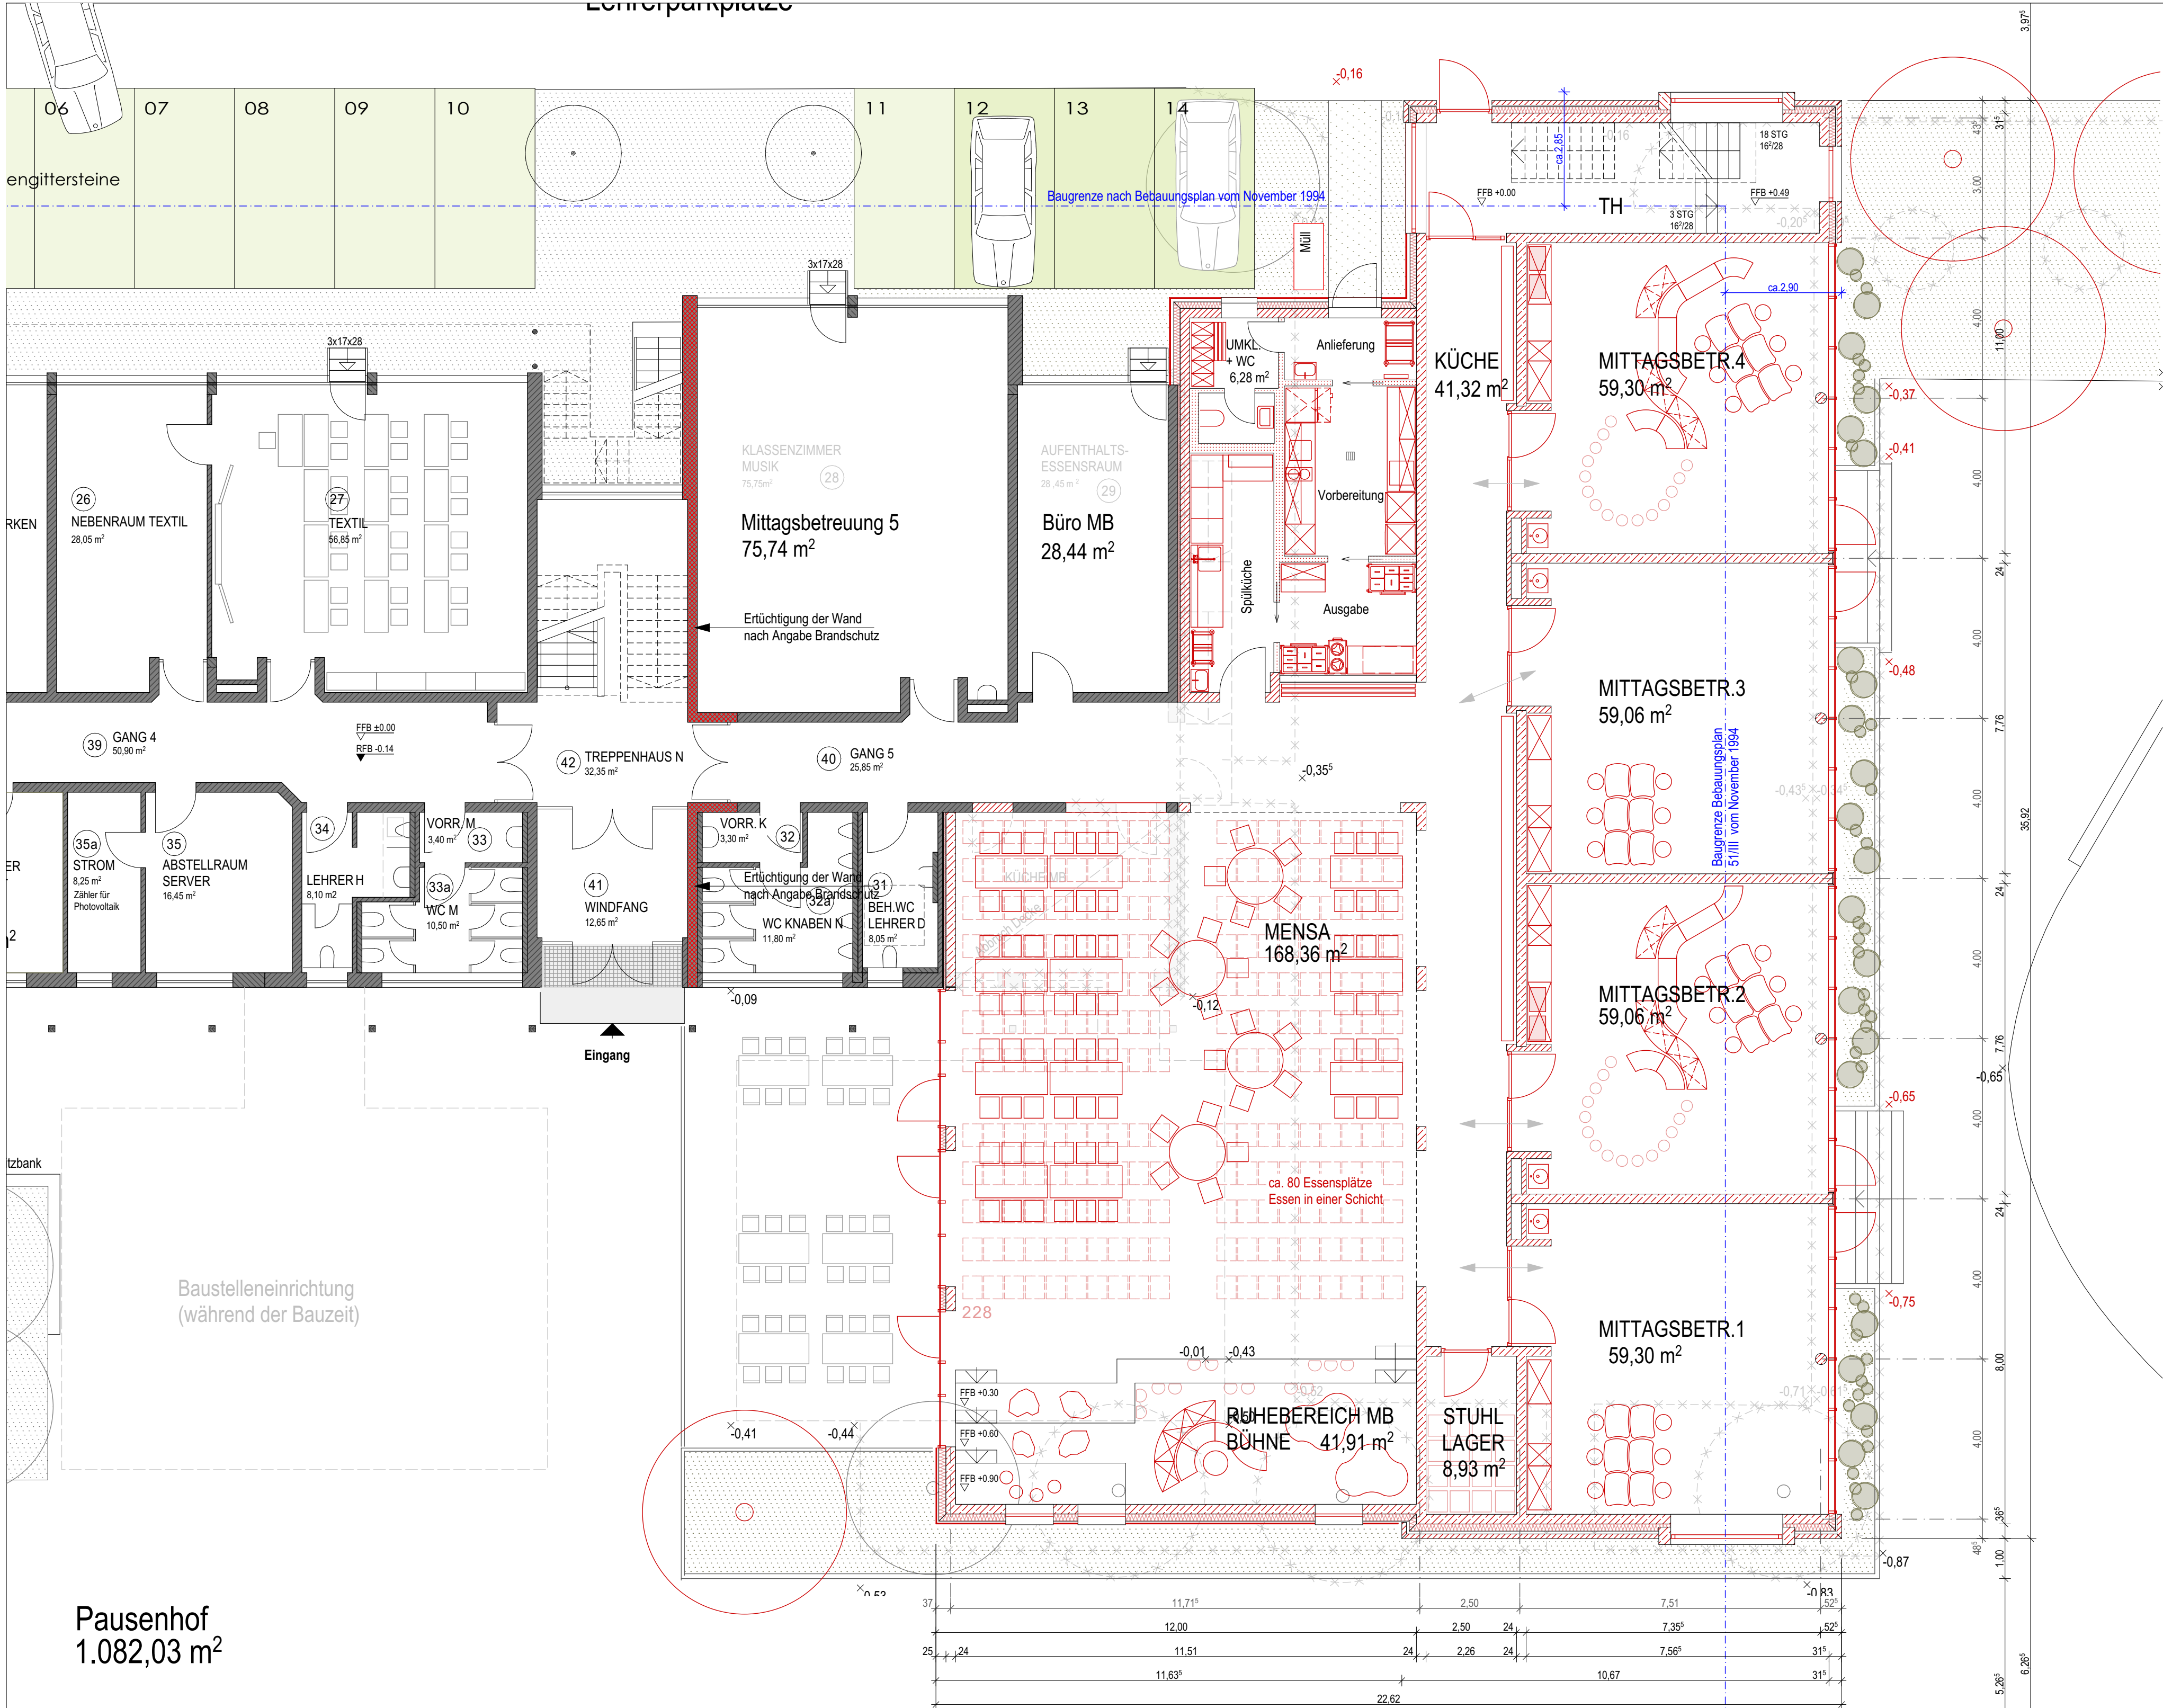


ALLE BESTANDSANGABEN WURDEN AUS DEN VOM
BAUHERRN ZUR VERFÜGGUNGGESTELLTEN BESTANDSPLÄNEN
ENTNOMMEN UND MÜSSEN VOR ORT GEPRÜFT WERDEN !!

Anlage 2

V17	04.06.21	Bühne Mensa eingezeichnet, Möblierung ergänzt.	BM/AE
V16	26.04.21	Ergebniss Jour-Fixe 19.04.21 eingearbeitet, Küche größer	BM/AE
V15	31.03.21	Abtrennung Mensa /Flur- Emporenbereich geändert, wie am 29.03 festgelegt.	BM/AE
V14	29.03.21	Vorschlag oJa Verschiebung Sichtfenster, Vorabzug Küchenplanung eingearbeitet	BM/AE
V13	12.02.21	Containergeändert Raumgröße 4x2.5m	BM/AE
V12	19.01.21	Keller entfällt. Wandsporne Tür 17.5cm für E-Technik	BM/AE
V11	10.11.20	Brandwand eingearbeitet.	BM/AE
V06	04.09.20	Trennwand Klassentrakt / Mensa aus Beton und geschoßweise übereinander	BM/AE
V05	13.08.20	Ergebnisse vom 03.08. eingearbeitet	BM/AE
V04	30.07.20	Grundriss detaillierter dargestellt.	
INDEX	DATUM	ÄNDERUNG	BEARB./ GEPR.

EG-Variante Anbau3c 1902-305 3c-V17

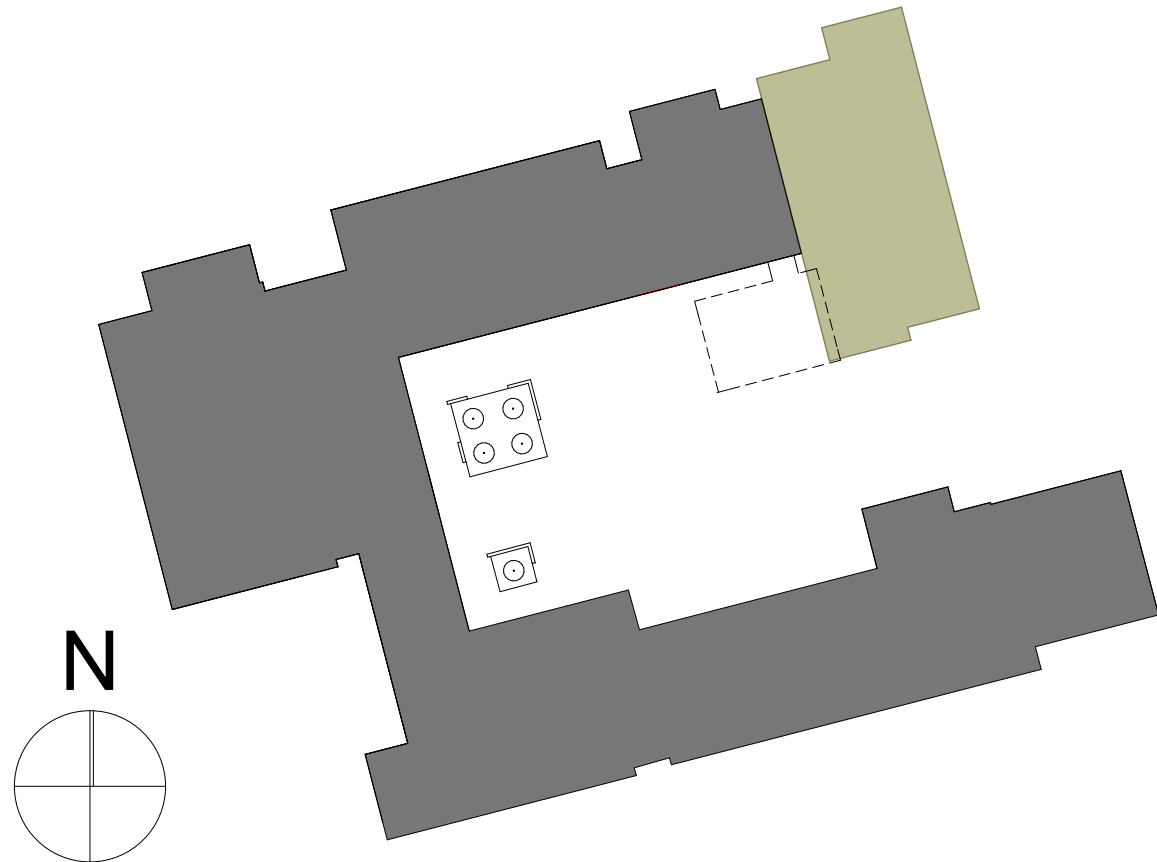

Bauvorhaben:
Erweiterung der Grundschule Friedberg Süd

Leistungschase:

ENTWURF

Bauherr:

Stadt Friedberg
vertreten durch den 1.Bürgermeister
Herrn Roland Eichmann
Marienplatz 7
86316 Friedberg

Planer:

obel | architekten
Teutonenweg 10
86609 Donauwörth

Bauteil:

EG-Variante Anbau3c
"Mensa" mit Lüftungsanlage für Mensa + Klassen im UG

Maßstab:

1:100

Gewerk:

800 x 440	Datum	Ersteller
Gez.:	30.07.2020	
Gepr.:		
Erstelldatum:	02.11.2020	
Plan Nr.:	1902-305 3c-V17	