

Lageplan & Gebäudekomplex

Derching, Bgm-Schlickenrieder-Str. 11

Alte Schule

geplant:
Umbau OG
f. Schützen

Feuerwehr-
Gerätehaus

24



Erstellt am: 22.09.2022
Maßstab 1:250



Bestandsplan Erdgeschoss



Bestandsplan Obergeschoss



Ansicht Nord



Ansicht Süd

OBERGESCHOSS

Konzept Waldhorn-Schützen Derching e.V. (2019)


Auswertung & Aufenthalt jetzt im Erdgeschoss (Floriansstüberl)



Vorteile:

- Der Raum wird saniert
- Die aktuellen Brandschutzbestimmungen fließen mit in den Umbau mit ein, sodass der Raum auch weiterhin Brandschutzkonform genutzt werden kann
- Der komplette Raum bleibt durch den Einbau von elektronischen Schießständen in seiner vollen Länge bestehen und nutzbar
- **Neu (04/2022) hinzugefügt:**
 - a. Toiletten im 1. OG werden nicht benötigt, da Nutzung im EG möglich
 - b. Eingang in das 1. OG nicht direkt in den Schießstand (Störfaktor)
 - c. Zwingend benötigt wird ein kleiner Aufenthaltsraum (für die Auswertung der Ergebnisse)
 - d. Weiterhin wird eine Umkleide mit Aufbewahrung für die Waffen und Bekleidung im 1. OG benötigt
 - e. Lagerräume sind individuell und nur ein Vorschlag

Variante 1

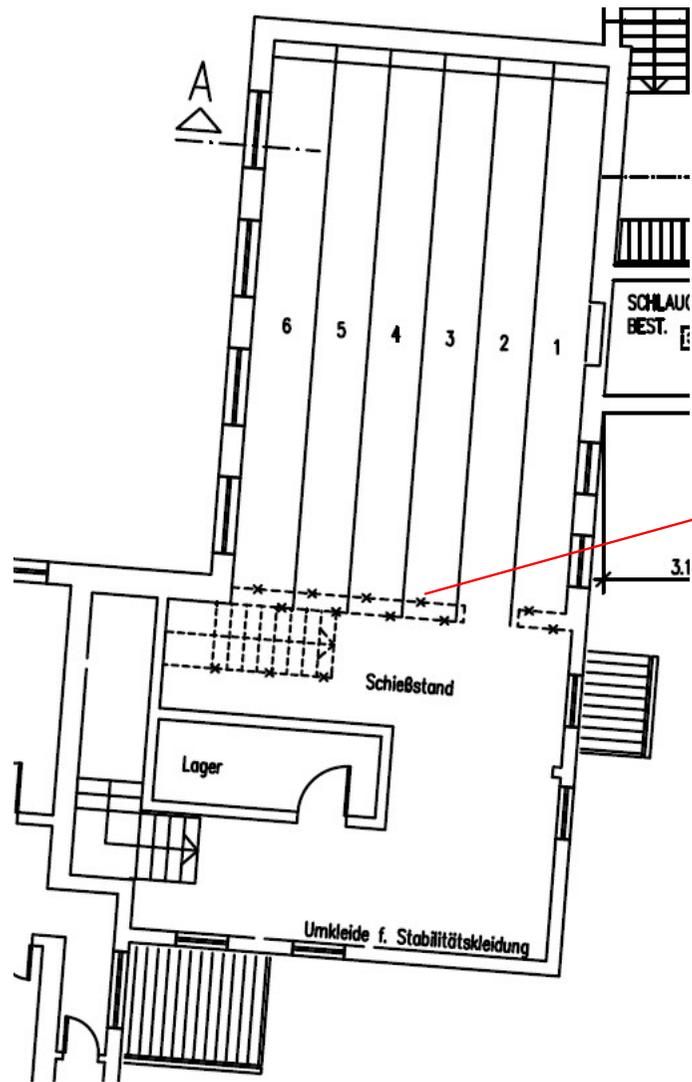

Variante 2

